


Coupe 1 : ECHELLE : 1/50°

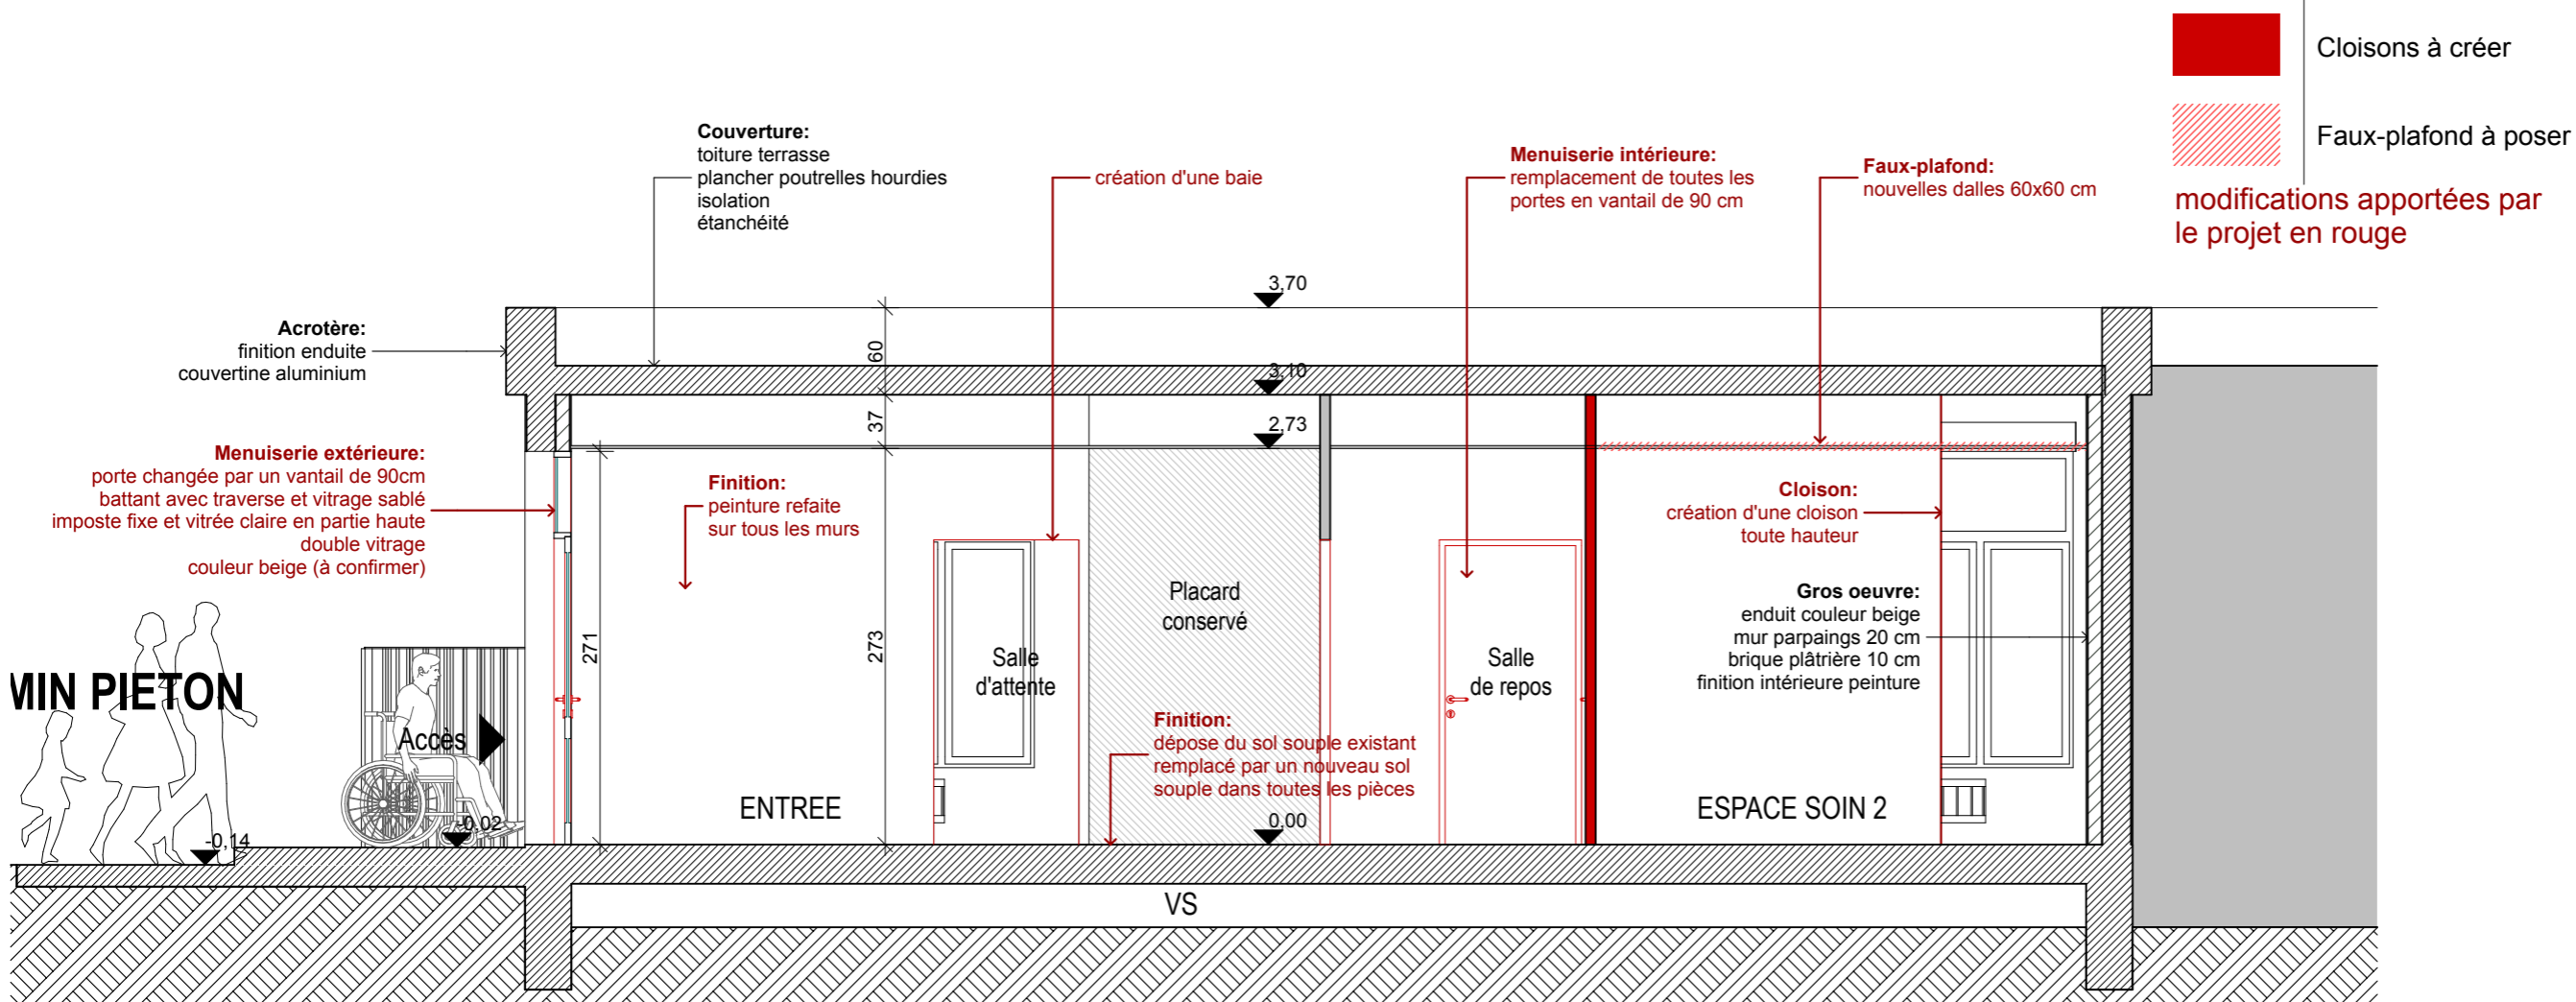

Coupe 2 : ECHELLE : 1/50°

LEGENDE :

- Cloisons à créer
- Faux-plafond à poser

modifications apportées par le projet en rouge

Mairie d'ORGERUS
Place des Halles
78910 ORGERUS

Aménagement d'un logement en cabinet médical
4 Impasse des Ecoles
78910 ORGERUS

DCE

Etat projeté

Coupes

Echelle : 1:50

Date : Octobre 2015

07

DESSIN - AB		CONTROLE - NMM
Ind.	Date	Modifications

MAÎTRISE D'OUVRAGE
Mairie d'ORGERUS
Place des Halles
78910 ORGERUS

MAÎTRISE D'OEUVRE



Atelier MOURIES MARTIN Architecture
6 rue de la croix de la barre
78550 RICHEBOURG
tel : 01 34 87 72 23
atelier@mouriesmartin.fr

Ces plans sont établis à seule fin d'obtenir une autorisation administrative de construire et ne sauraient être considérés comme des plans d'exécution